




CISTERNA - PLANTA
ESCALA 1:100

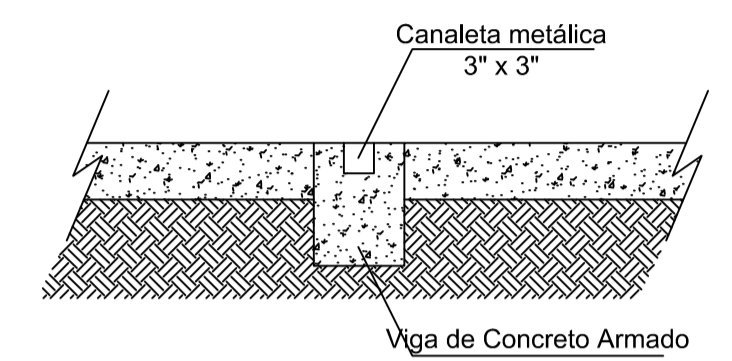

CORTE B - B
SEM ESCALA

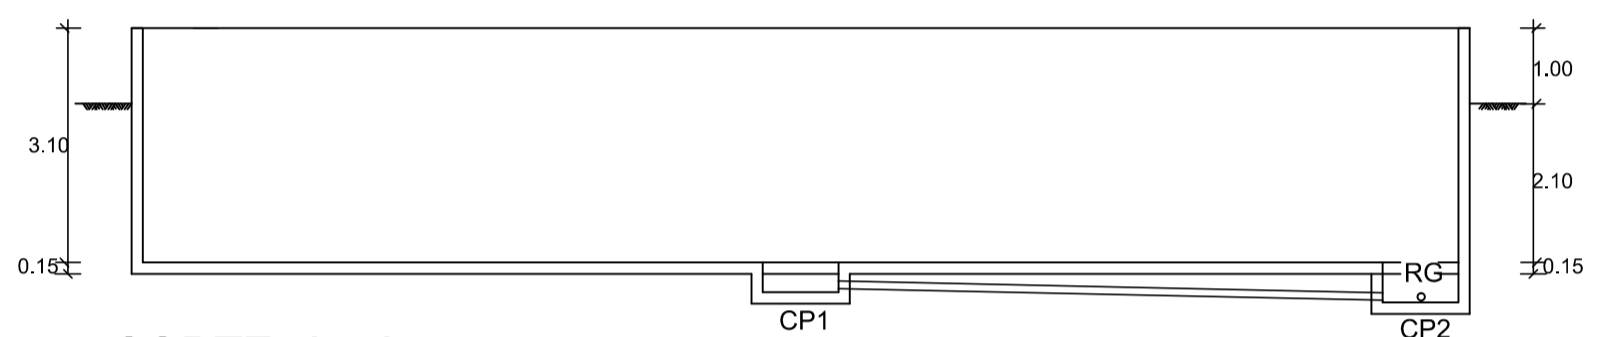

CORTE A - A
ESCALA 1:100

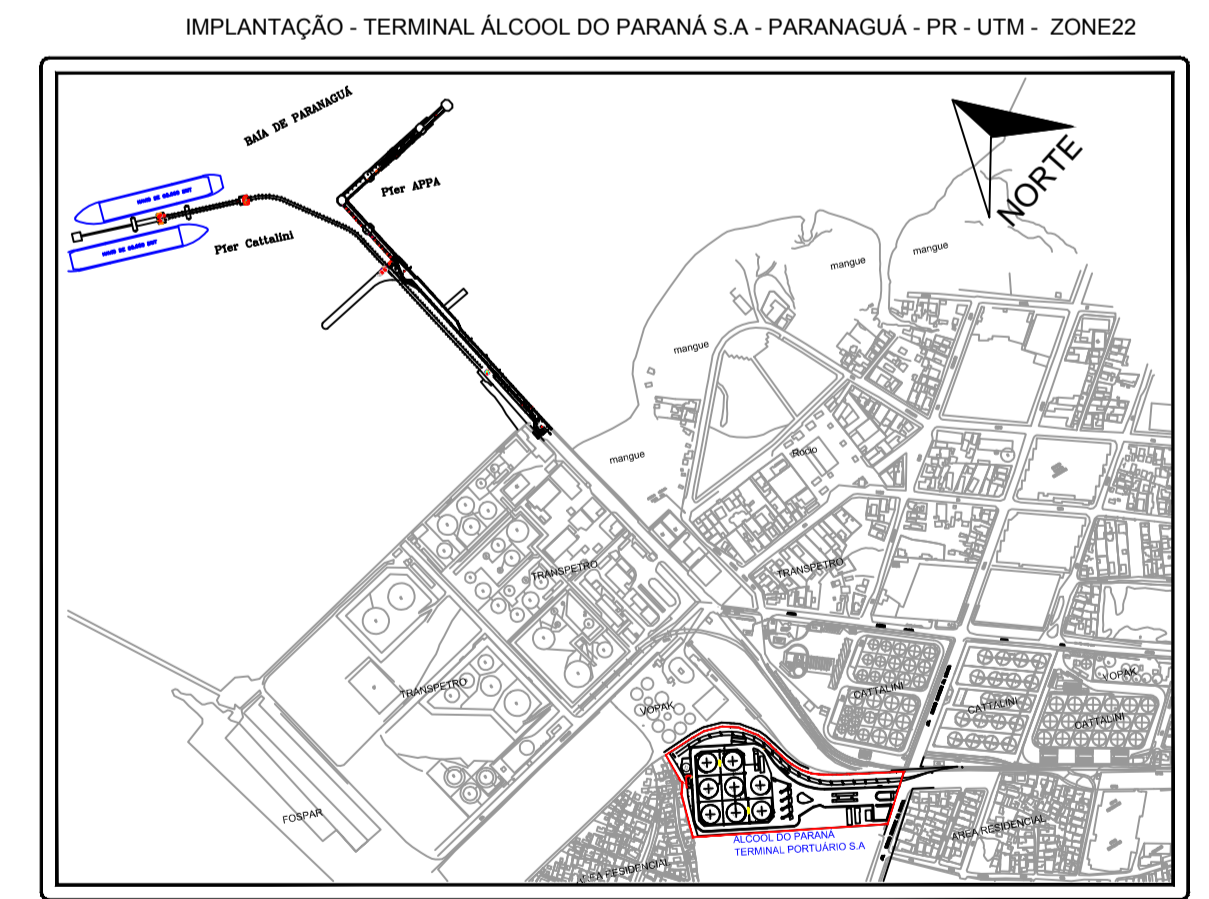

ALCOOL DO PARANÁ TERMINAL PORTUÁRIO S.A		
REF: Processo de Autorização/ANP - Agência Nacional do Petróleo Gás Natural e Biocombustíveis ENDEREÇO: ALCOOL DO PARANÁ - PARANAGUÁ - PR		
Nº PRANCHA: 18/27	PROJETO: DRENAGEM DAS BACIAS E PLATAFORMAS	Adq. projeto Plat. CAD: Cristian Coelho Silva Ass. REALIZADO COMO CONSTRUIDO DATA: 25/07/2012
ESCALA: indicada	RESPONSÁVEL: Engº Diogo Rossot CREA-PR: 108409/D	Arquivo identificador ALCPR-DREN-003/2012