




SEÇÃO LONGITUDINAL À REDE F. DA(ALL)

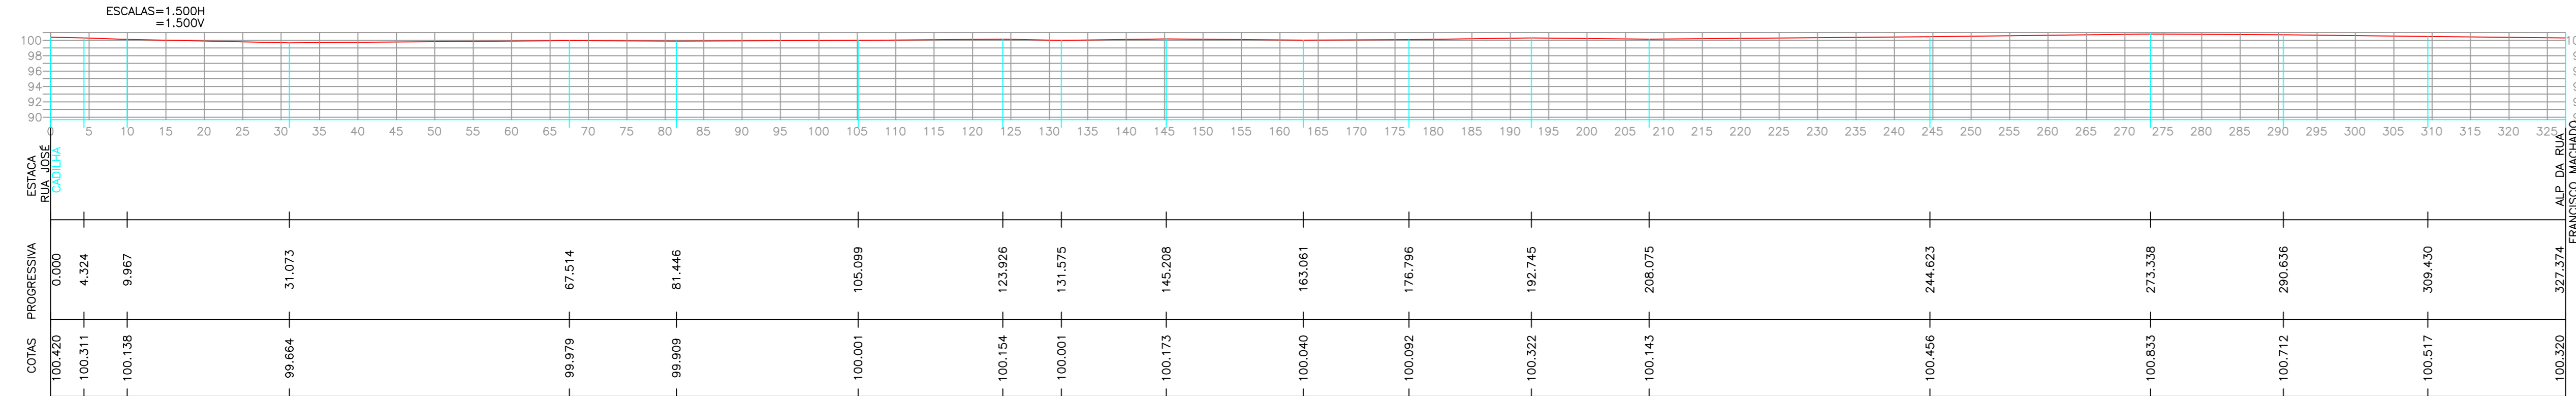


SEÇÃO DO EIXO DA RUA JOSÉ C.

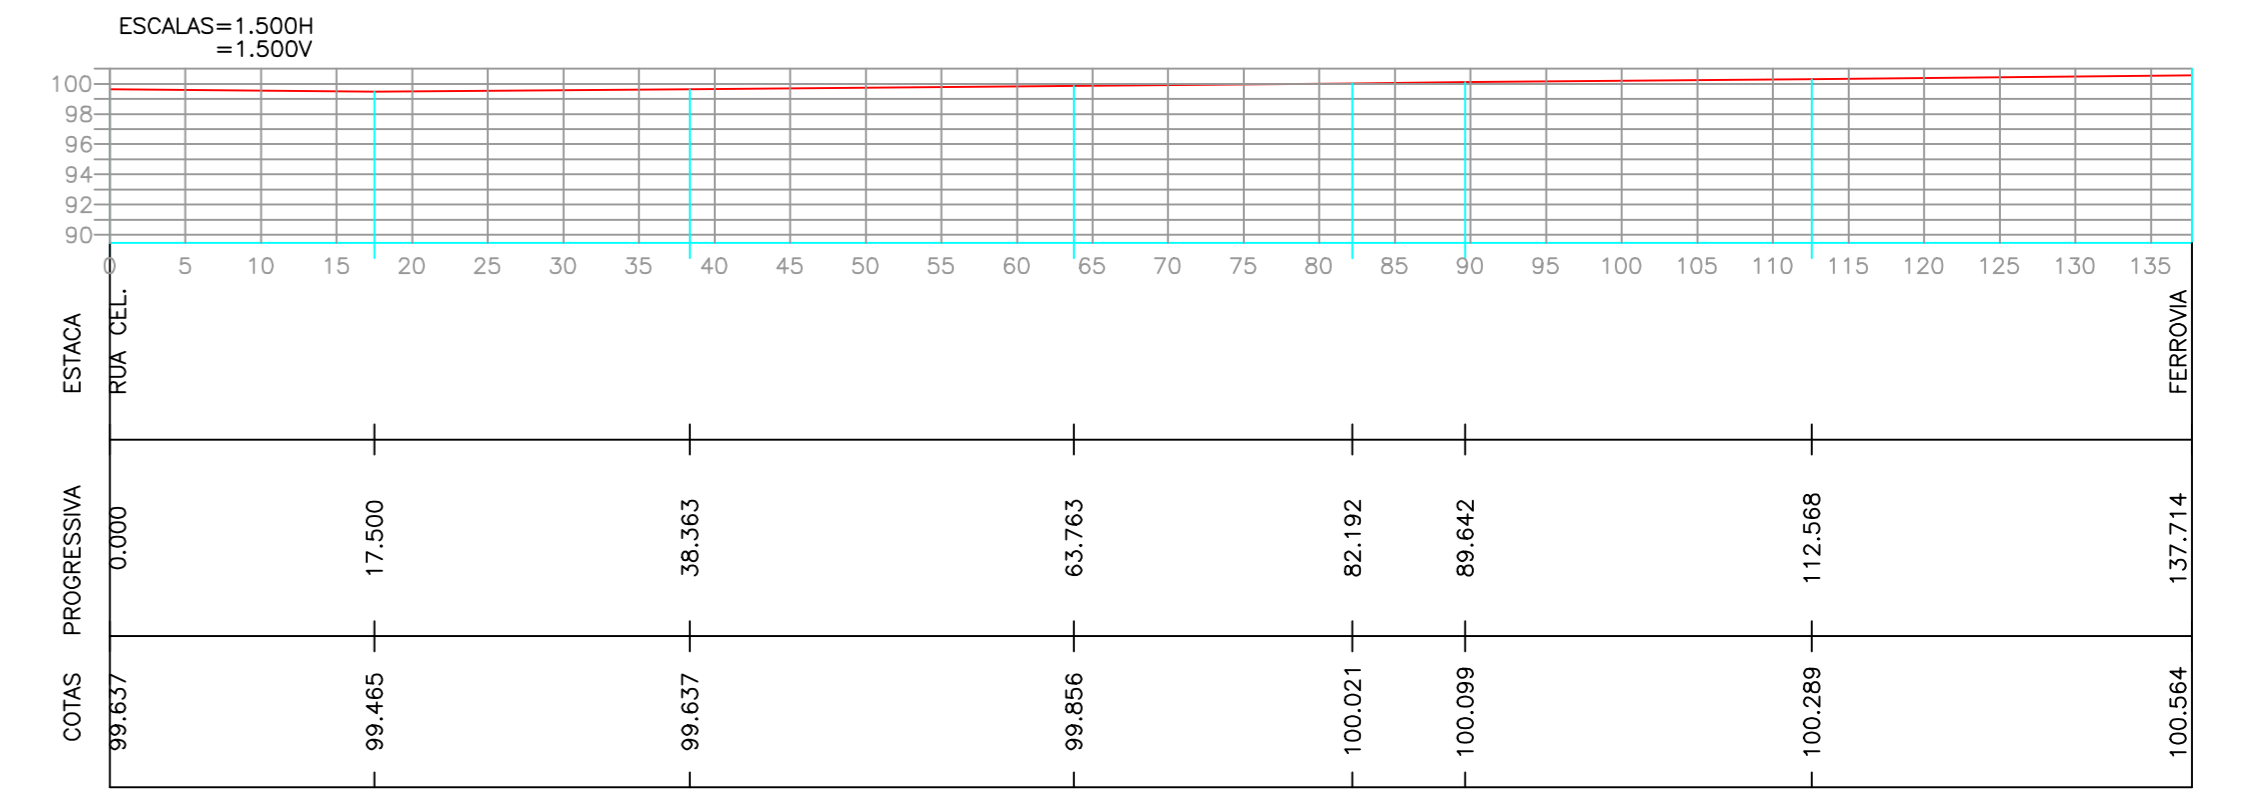



SEÇÃO DO EIXO DA RUA CEL. SANTA RITA

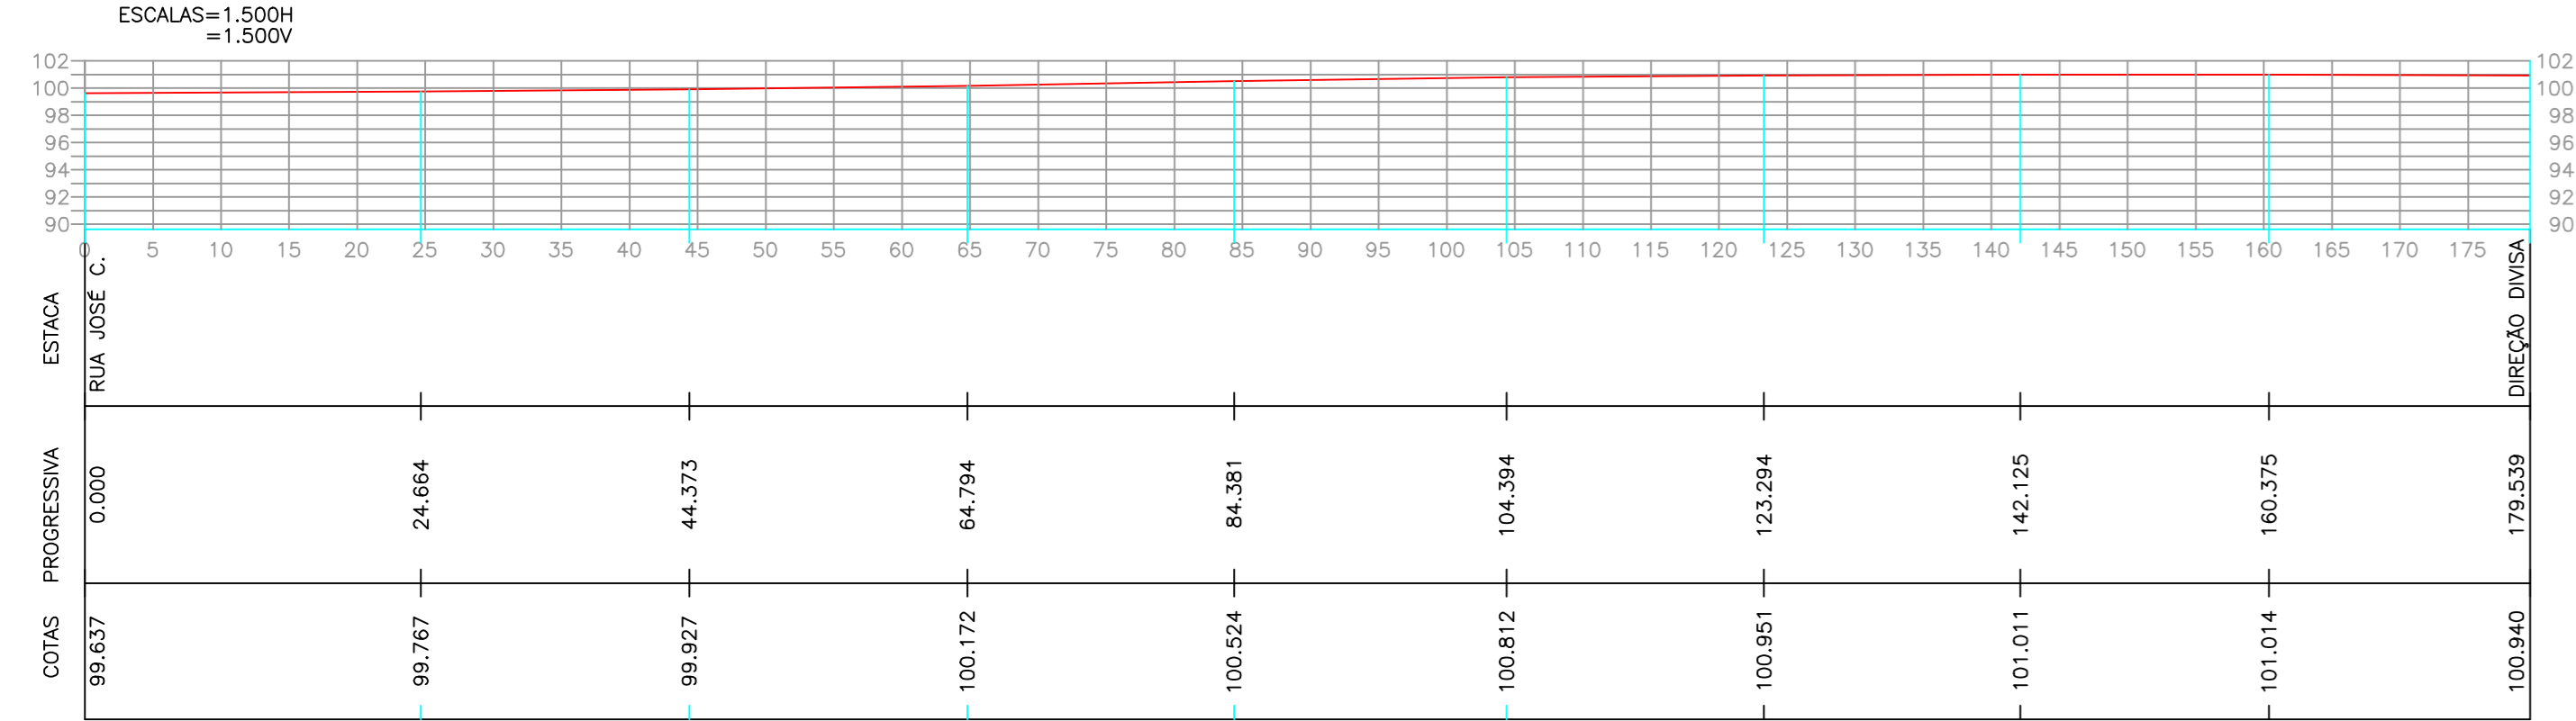

SEÇÃO TRANSVERSAL-1

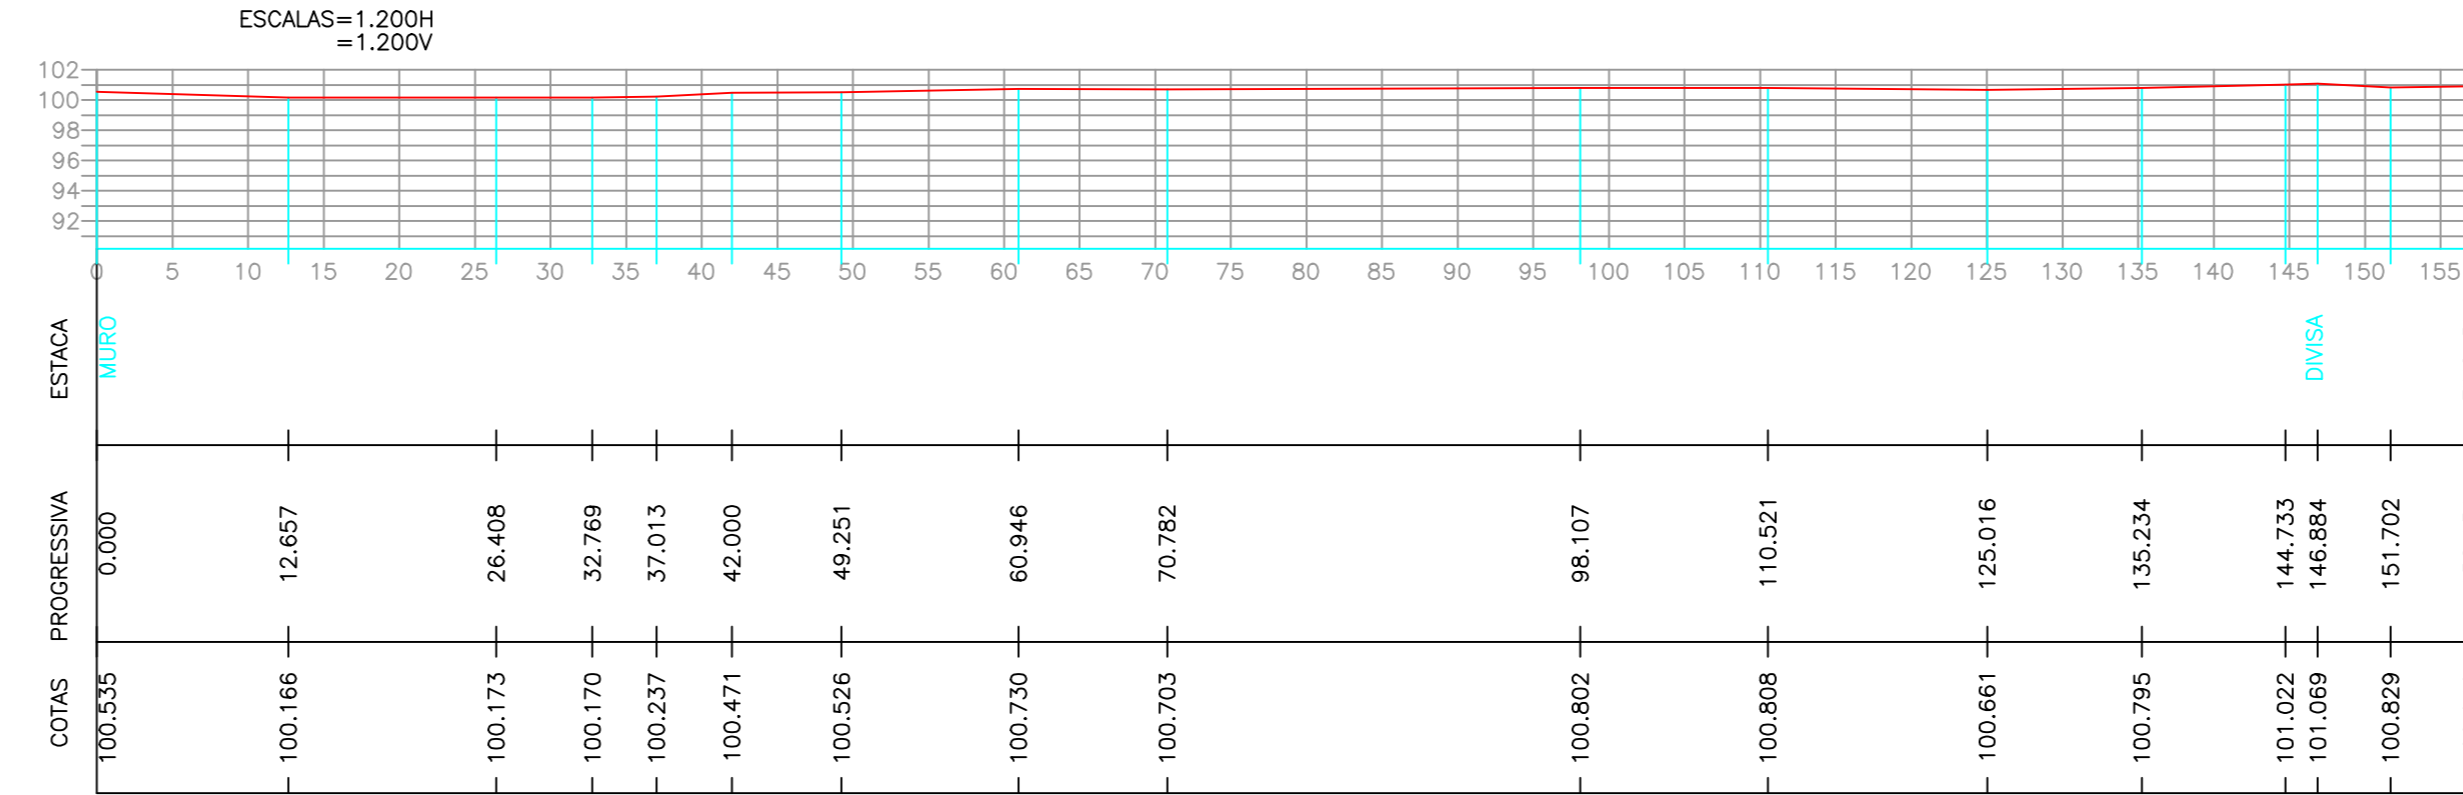

SEÇÃO TRANSVERSAL-2

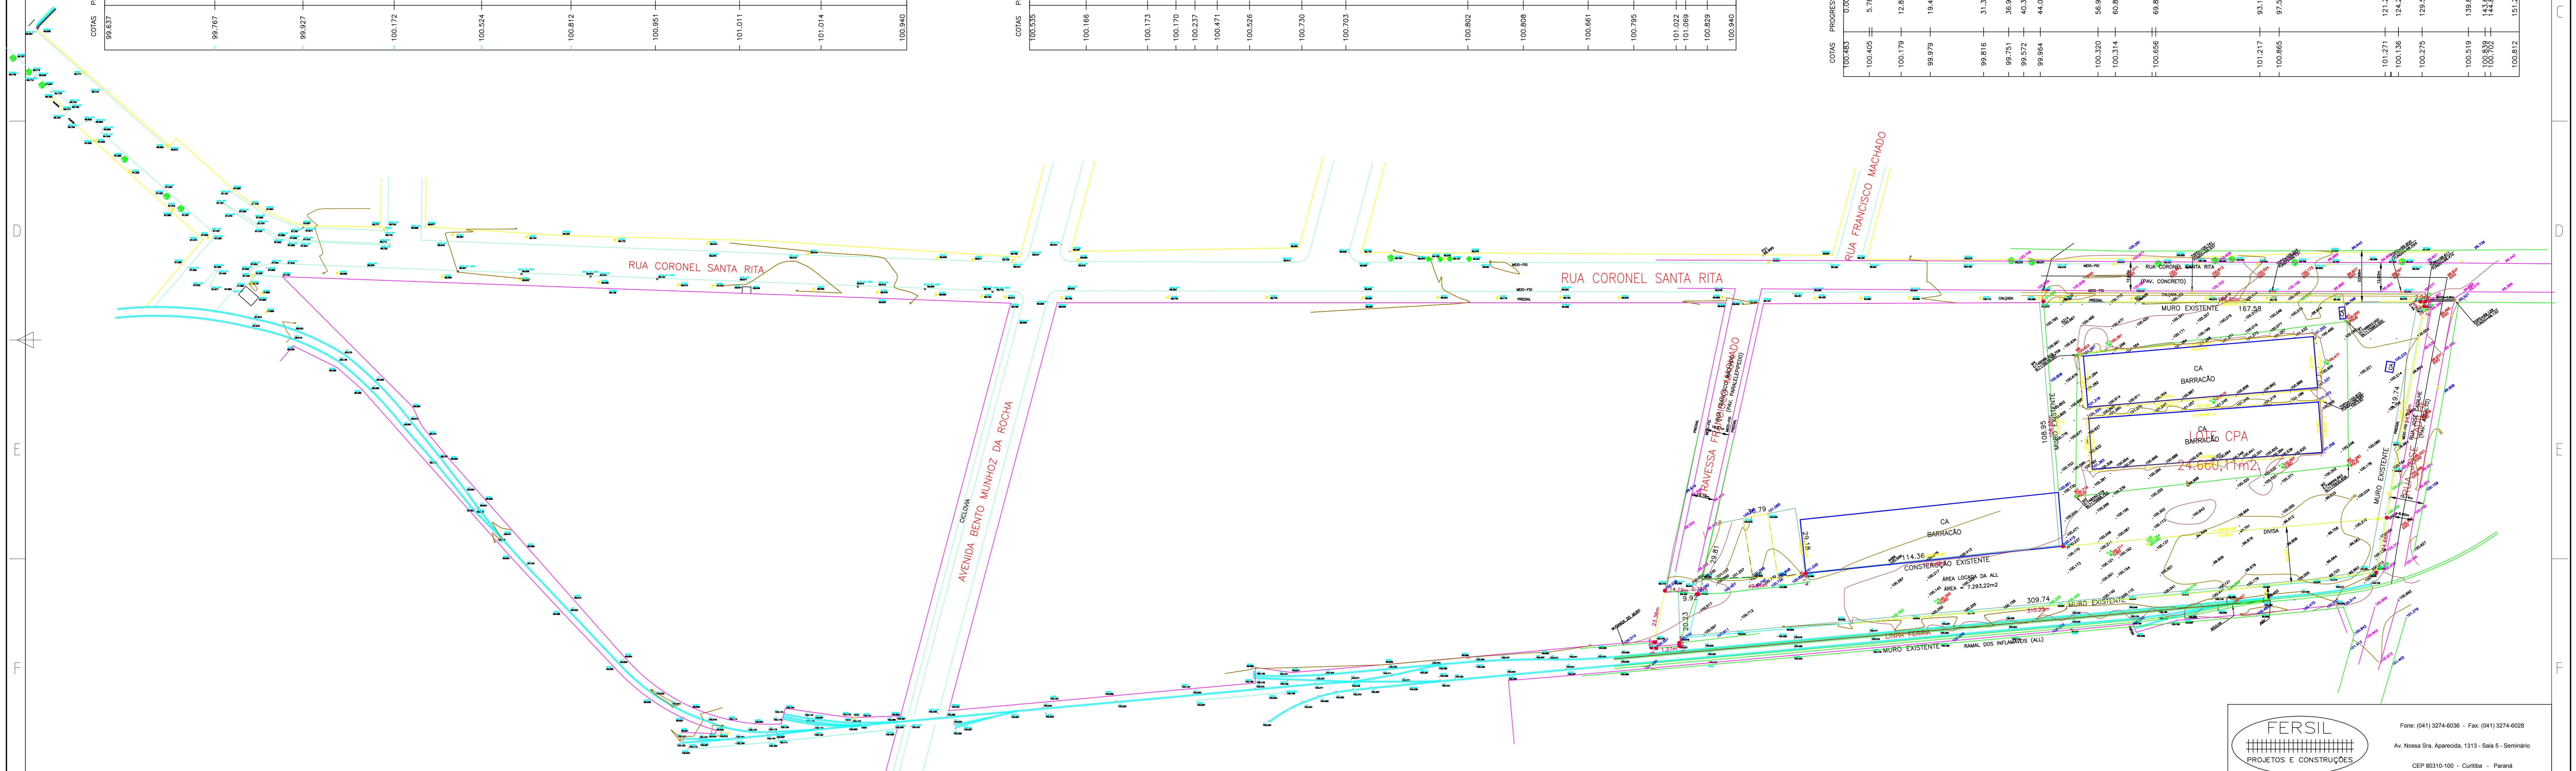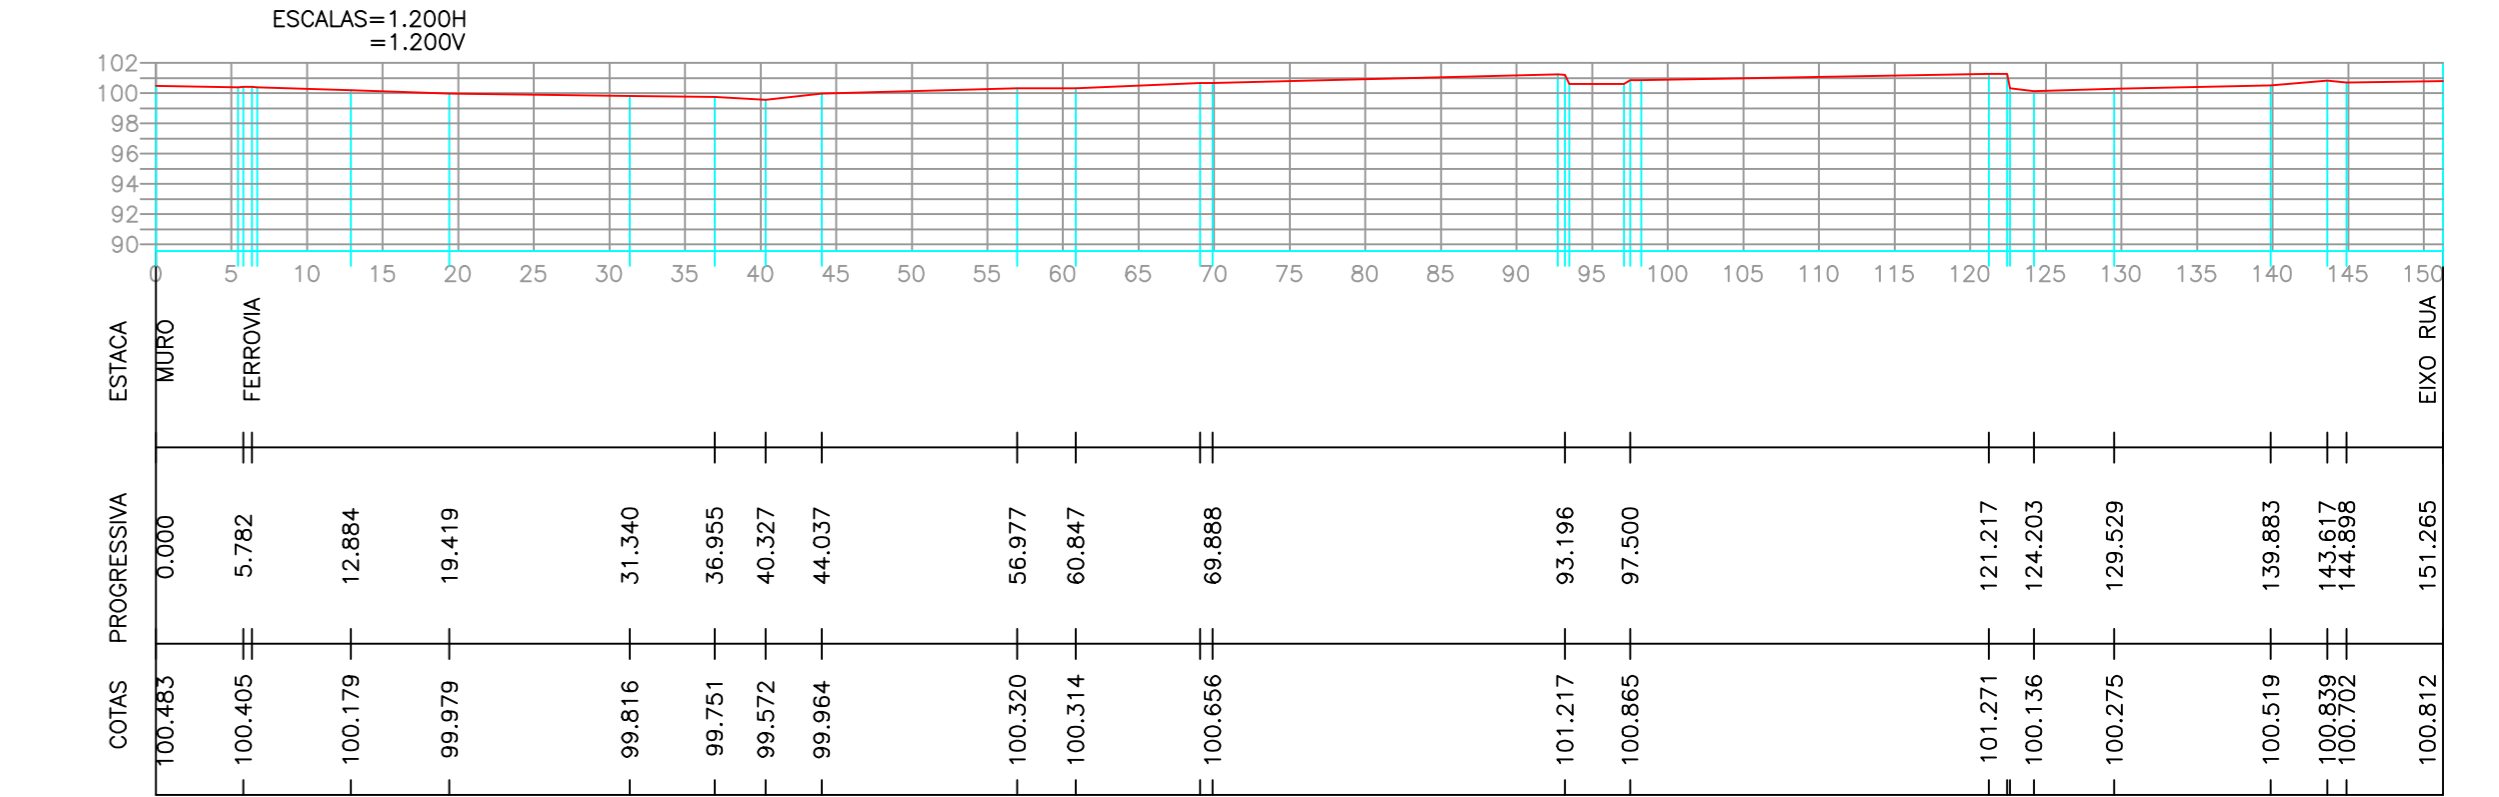

- CONVENÇÕES PARA TOPOGRAFIA
- MURO
 - CERCA DE TELA
 - CERCA DE ARAME
 - MURETA
 - ALINHAMENTO PREDIAL EXISTENTE
 - DIVISA DE LOTE
 - PORTÃO
 - EDIFICAÇÃO EM ALVENARIA
 - EDIFICAÇÃO EM MADEIRA
 - EDIFICAÇÃO (COBERTURA)
 - CAÇADA
 - MEO FIO
 - BORDO DE RUA
 - ESTRADA DE FERRO
 - EIXO
 - BUEIRO
 - LINHAS DE NÍVEL
 - FURO DE SONDAGEM
 - ÁRVORE
 - POSTE QUADRADO
 - ESTAI
 - BOCA-DE-LOBO
 - POÇO DE VISTA DRENAGEM QUADRADO
 - POÇO DE POLIGONAL
 - PONTO ALTIMÉTRICO

FERSIL
PROJETOS E CONSTRUÇÕES

Fone: (041) 3274-6036 - Fax: (041) 3274-6028
Av. Nossa Sra. Aparecida, 1313 - Sala 5 - Seminário
CEP: 80310-100 - Curitiba - Paraná

CLIENTE: **CPA TRADING**
RESPONSÁVEL TÉCNICO: REGIANE FERREIRA DA SILVA GRADELA
CREA 20019 - D / PR

DESCRIÇÃO: PROJETO CADASTRAL E PLANALTIMÉTRICO
NO MUNICÍPIO DE PARANAGUÁ - PR

DESIGNO: R.F.S.G. DATA: JUN/2007 ESCALA: 1:500 ARQUIVO: 08_04_000005_02

REFERÊNCIA: LEVANTAMENTO PLANALTIMÉTRICO
CPA PARANAGUÁ

Professora de Zootecnia Agrimensura e Topografia
Mestrado em Geoprocessamento

RESPONSÁVEL TÉCNICO: OSCAR YOSHIMIZU TATIBANA
TÉCNICO DE ARQUITETURA - CREA 150-1-PR

EQUIPAMENTO UTILIZADO: ESTÁÇÃO TOTAL: SOKKIA SET-100 SISTEMA POSICIONAMENTO: GPS

ALTIMETRIA: NIVELAMENTO: ESCALAS: 1:750 DATA: 08/2/2008

CPA ARMAZENS GERAIS LTDA.

REF: AS BUILT DO TERMINAL DE EXPORTAÇÃO


ENDEREÇO: Av. Coronel Santa Rita nº 1733 - Bairro Tupy - CEP: 83.203-630 - PARANAGUÁ, PARANÁ, BRASIL


Nº PRANCHAS: 3/05 PROJETO: CADASTRAL E PLANALTIMÉTRICO

ESCALA: 1:750 RESPONSÁVEL: CPA ARMAZENS GERAIS LTDA
CPA/03.000-000002-71

Ass. projeto Prof. CAD: Cristian Coelho Silva
Ass. projeto: Christian Coelho Silva
DATA: 20/11/2012

Assinatura Identificador: CPA/03.000-000002-71

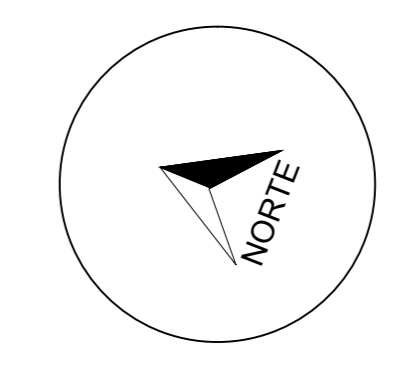

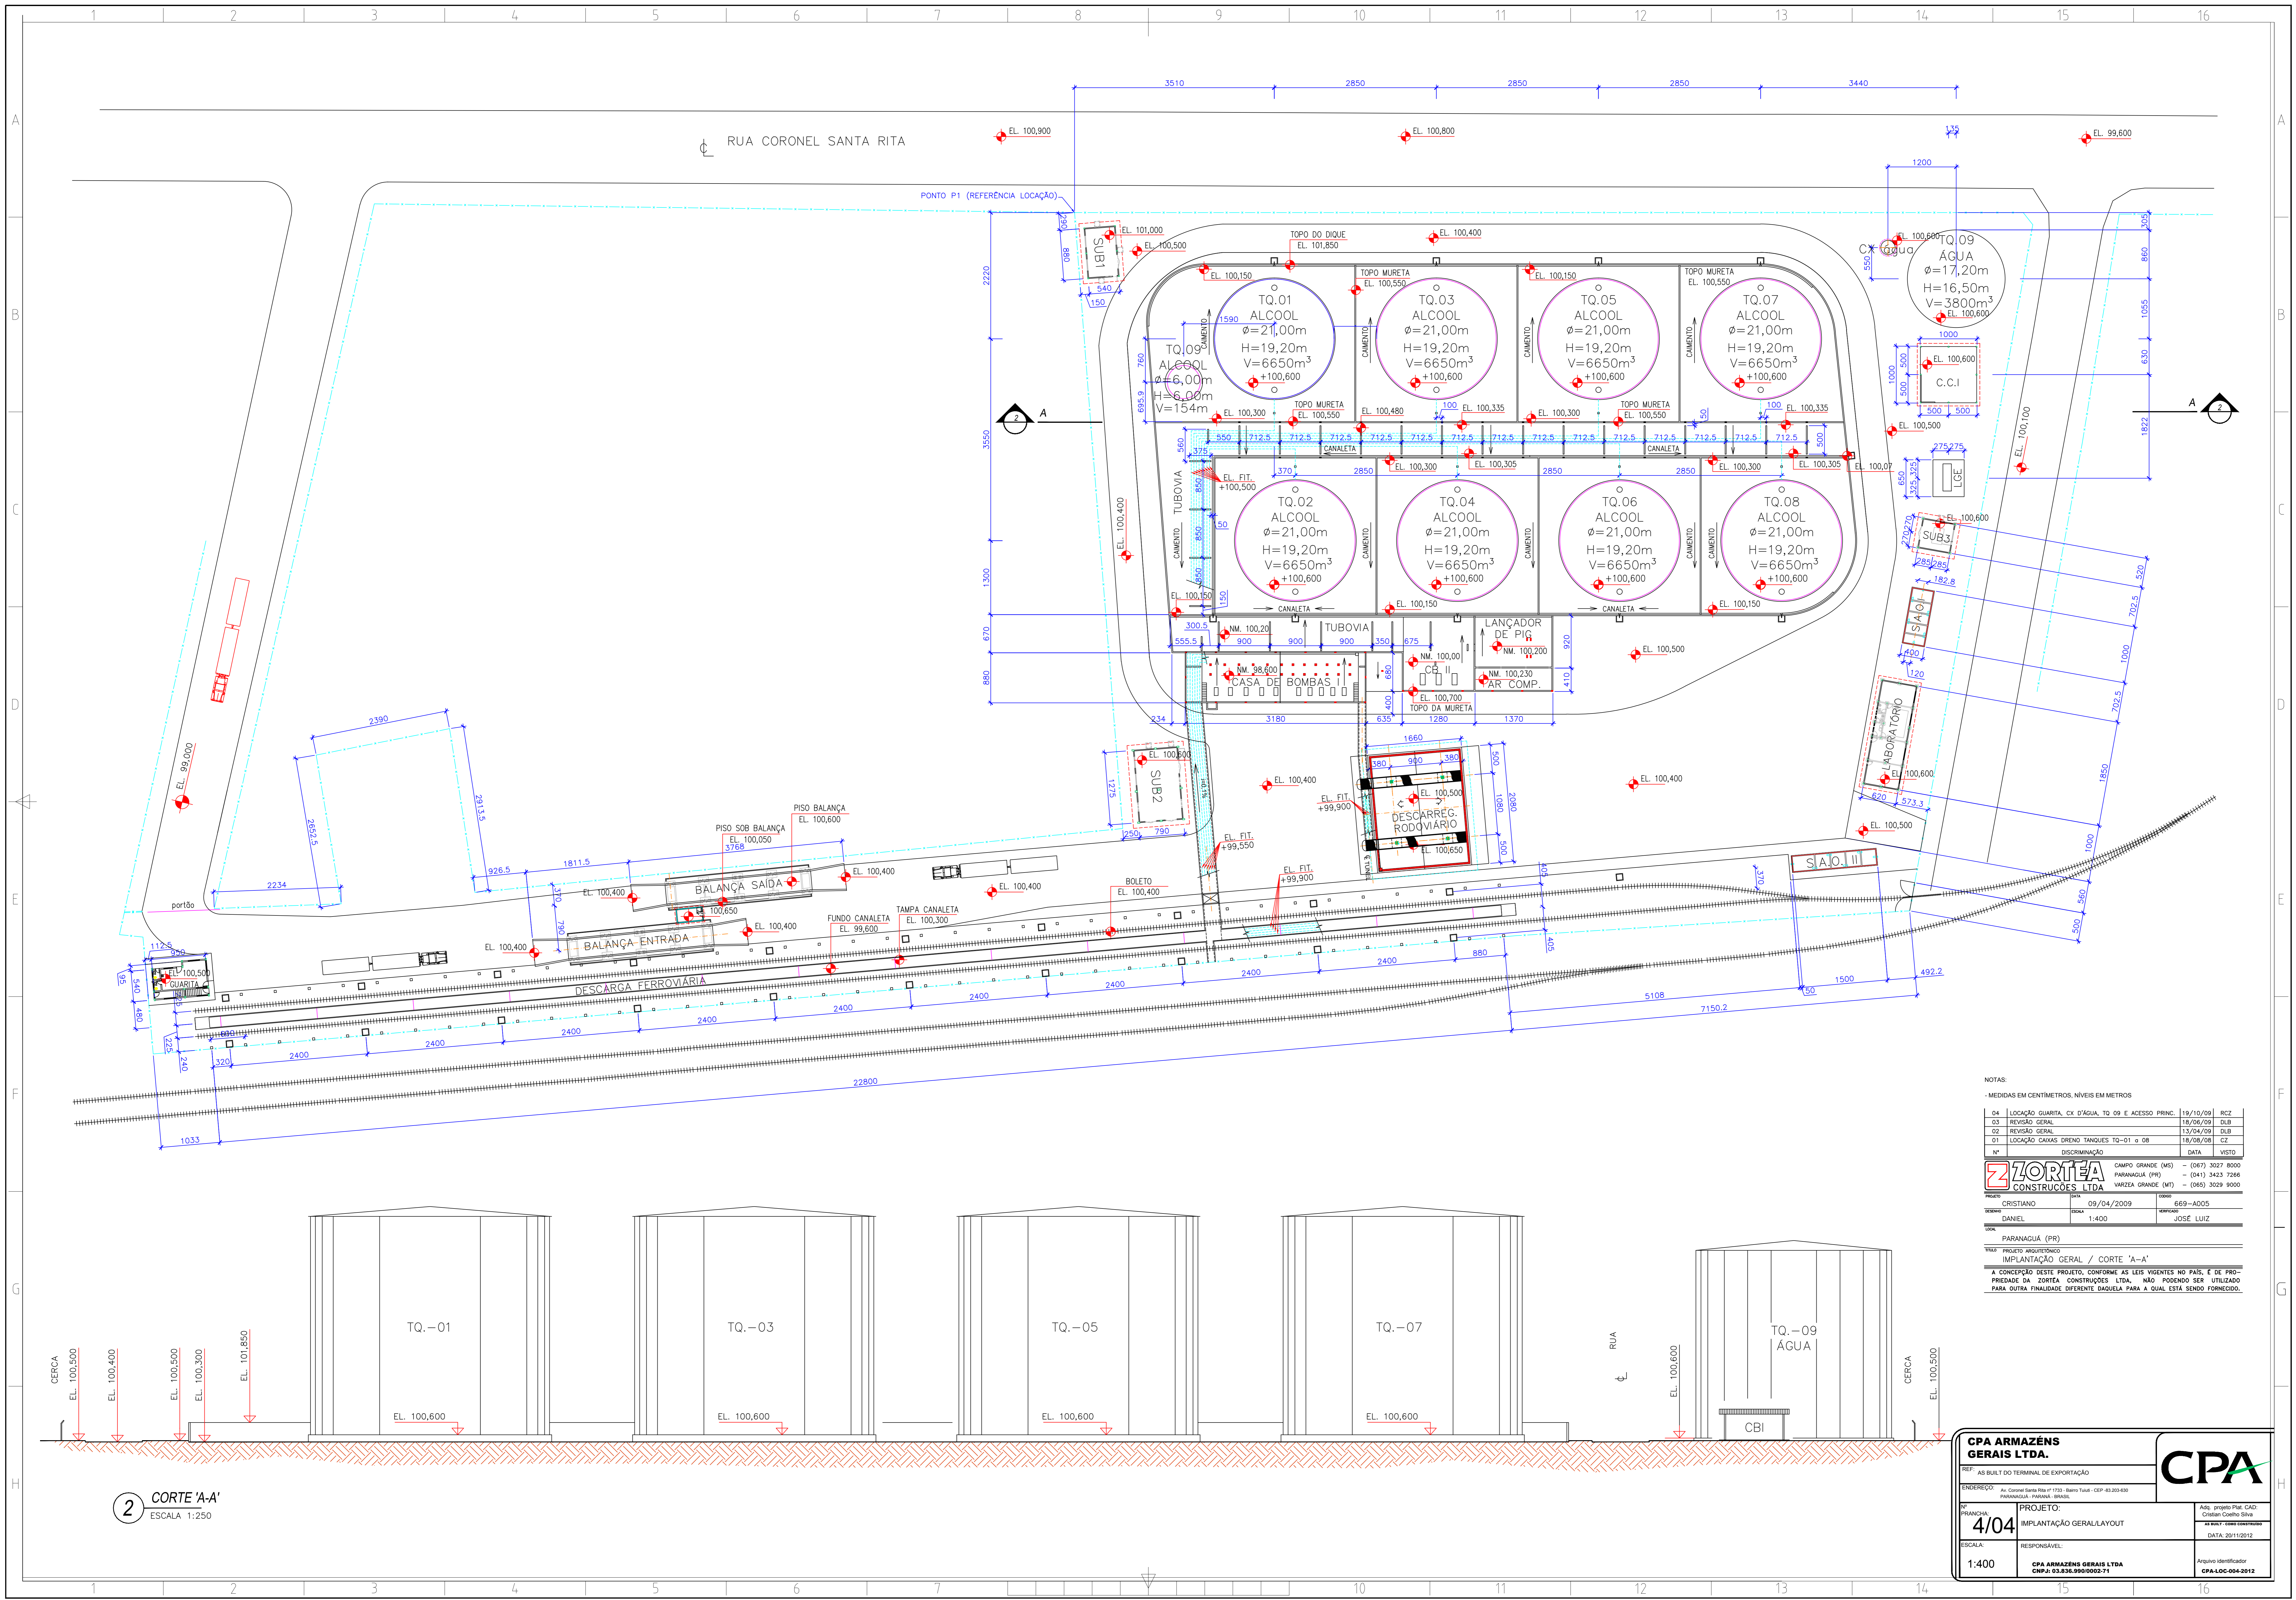

NOTAS:
 - MEDIDAS EM CENTÍMETROS, NÍVEIS EM METROS

04	LOCAÇÃO GUARITA, CX D'ÁGUA, TQ. 09 E ACESSO PRINC.	19/10/09	RCZ
03	REVISÃO GERAL	18/06/09	DLB
02	REVISÃO GERAL	13/04/09	DLB
01	LOCAÇÃO CANAS DRENO TANQUES TQ-01 a 08	18/08/08	CZ

Nº DISCRIMINAÇÃO DATA VISTO

ZORTEA CONSTRUÇÕES LTDA
 CAMPO GRANDE (MS) - (047) 3027 8000
 PARANAGUÁ (PR) - (041) 3423 7266
 VAREZA GRANDE (MT) - (065) 3029 9000

PROJETO: CRISTIANO DATA: 09/04/2009 COORDENADOR: DANIEL DATA: 1:400 RESPONSÁVEL: JOSÉ LUIZ

PARANAGUÁ (PR)

TÍTULO: PROJETO ARQUITETÔNICO

IMPLANTAÇÃO GERAL / CORTE 'A-A'

A CONCEPÇÃO DESTA PROPOSTA, CONFORME AS LEIS VIGENTES NO PAÍS, É DE PROPRIEDADE DA ZORTEA CONSTRUÇÕES LTDA, NÃO PODENDO SER UTILIZADA PARA OUTRA FINALIDADE DIFERENTE DAQUELA PARA A QUAL ESTÁ SENDO FORNECIDA.

2 CORTE 'A-A'
 ESCALA 1:250

CPA ARMAZENS GERAIS LTDA.

REF: AS BUILT DO TERMINAL DE EXPORTAÇÃO

TENDEREÇO: Av. Coronel Santa Rita nº 1733 - Bairro Tuias - CEP: 83.203-630 - PARANAGUÁ, PARANÁ, BRASIL

Nº PROJETO: 4/04

PROJETO: IMPLANTAÇÃO GERAL/LAYOUT

ESCALA: 1:400

RESPONSÁVEL: CPA ARMAZENS GERAIS LTDA
 CNPJ: 03.836.990/0002-71

Ass. projeto: Prof. CAD: Cristian Coelho Silva

DATA: 20/11/2012

Arquivo Identificador: CPA-OC-004-2012