


TANQUE	BACIA	ÁREA BASE m²	ÁREA BACIA m²	DIQUE H=0,45m m²	ALTURA LIVRE m	VOLUME TOTAL BACIA m³	VOLUME RESIDUAL BACIA m³	VOLUME MAIOR TANQUE m³	ÁREA DO COSTADO m²
TANQUE 01	01	559,90	3.443,59	6,60	3,00	10.320,77	8.845,12	5.375,06	805,25
TANQUE 04		559,90							
TANQUE 07		559,90							
TANQUE 02	02	559,90	2.525,00	7,40	3,00	7.575,00	5.891,96	5.375,06	805,25
TANQUE 05		559,90							
TANQUE 03		559,90							
TANQUE 06	03	559,90	2.508,00	6,70	3,00	7.524,00	5.841,28	5.375,06	805,25
TANQUE 08		559,90							
LASTRO		114,99	302,69	-	1,90	575,11	575,11	550,80	182,08

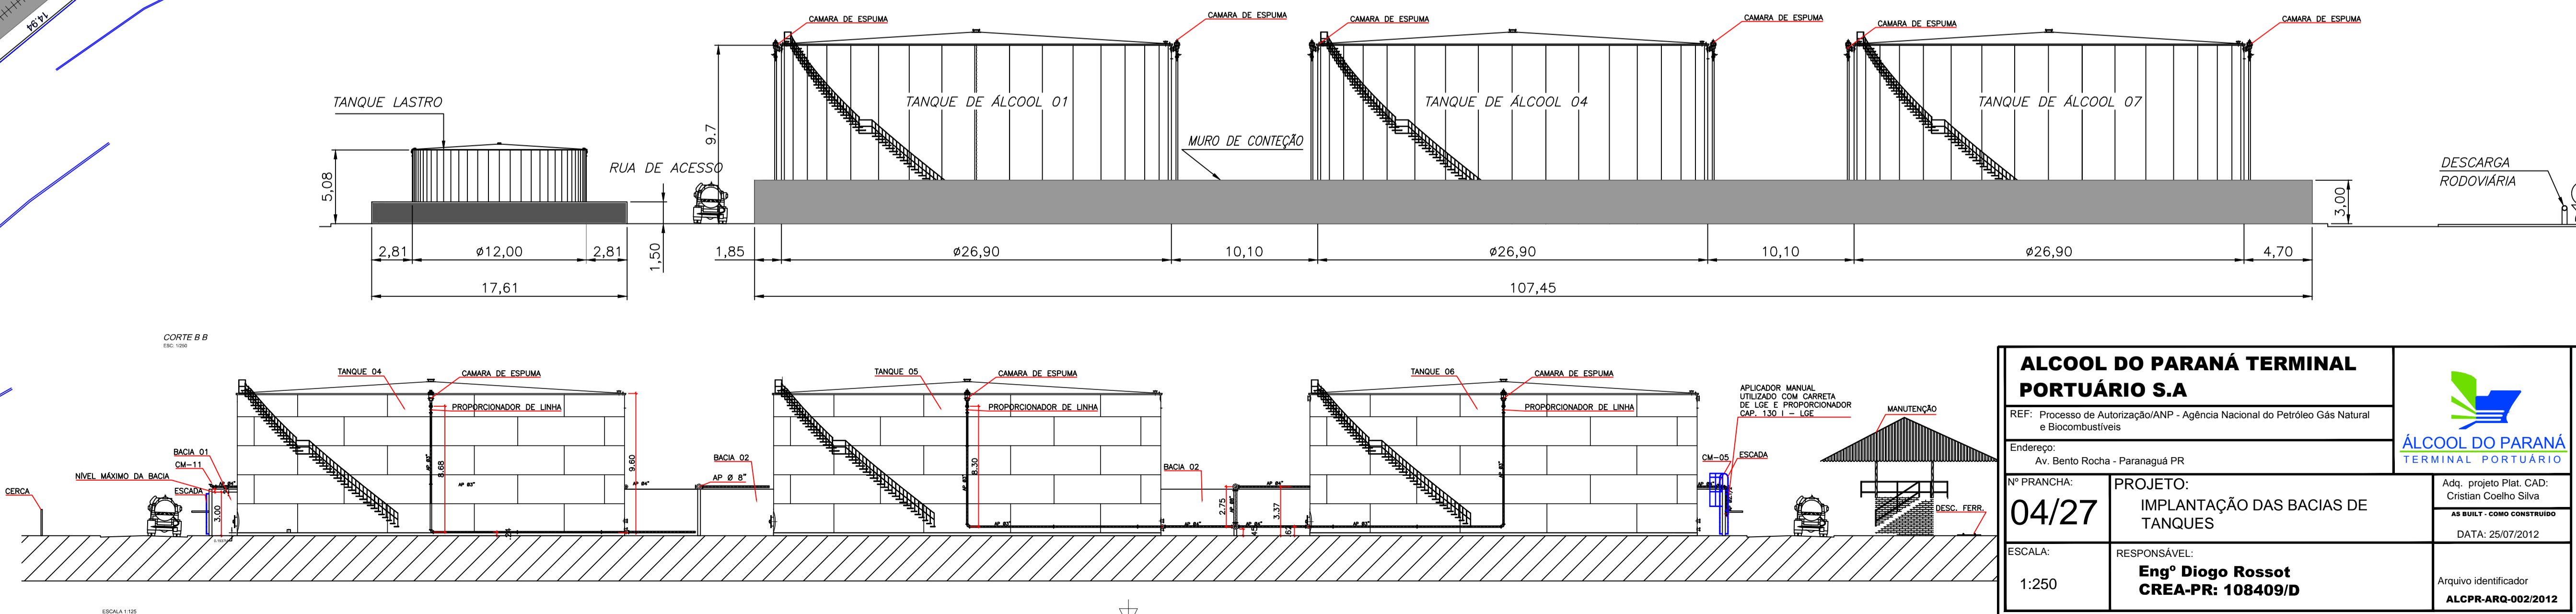

<b>ALCOOL DO PARANÁ TERMINAL PORTUÁRIO S.A</b> REF: Processo de Autorização/ANP - Agência Nacional do Petróleo, Gás Natural e Biocombustíveis Endereço: Av. Bento Rocha - Paranaguá PR		 <b>ALCOOL DO PARANÁ TERMINAL PORTUÁRIO S.A</b>
Nº PRANCHA: <b>04/27</b>	PROJETO: IMPLANTAÇÃO DAS BACIAS DE TANQUES	
ESCALA: 1:250	RESPONSÁVEL: <b>Engº Diogo Rossot</b> <b>CREA-PR: 108409/D</b>	Adq. projeto Plat. CAD: Cristian Coelho Silva AS BUILT - COMO CONSTRUÍDO DATA: 25/07/2012 Arquivo identificador <b>ALCPR-ARG-002/2012</b>